


町田市町区域新旧対照案内図 (2007年12月1日実施)

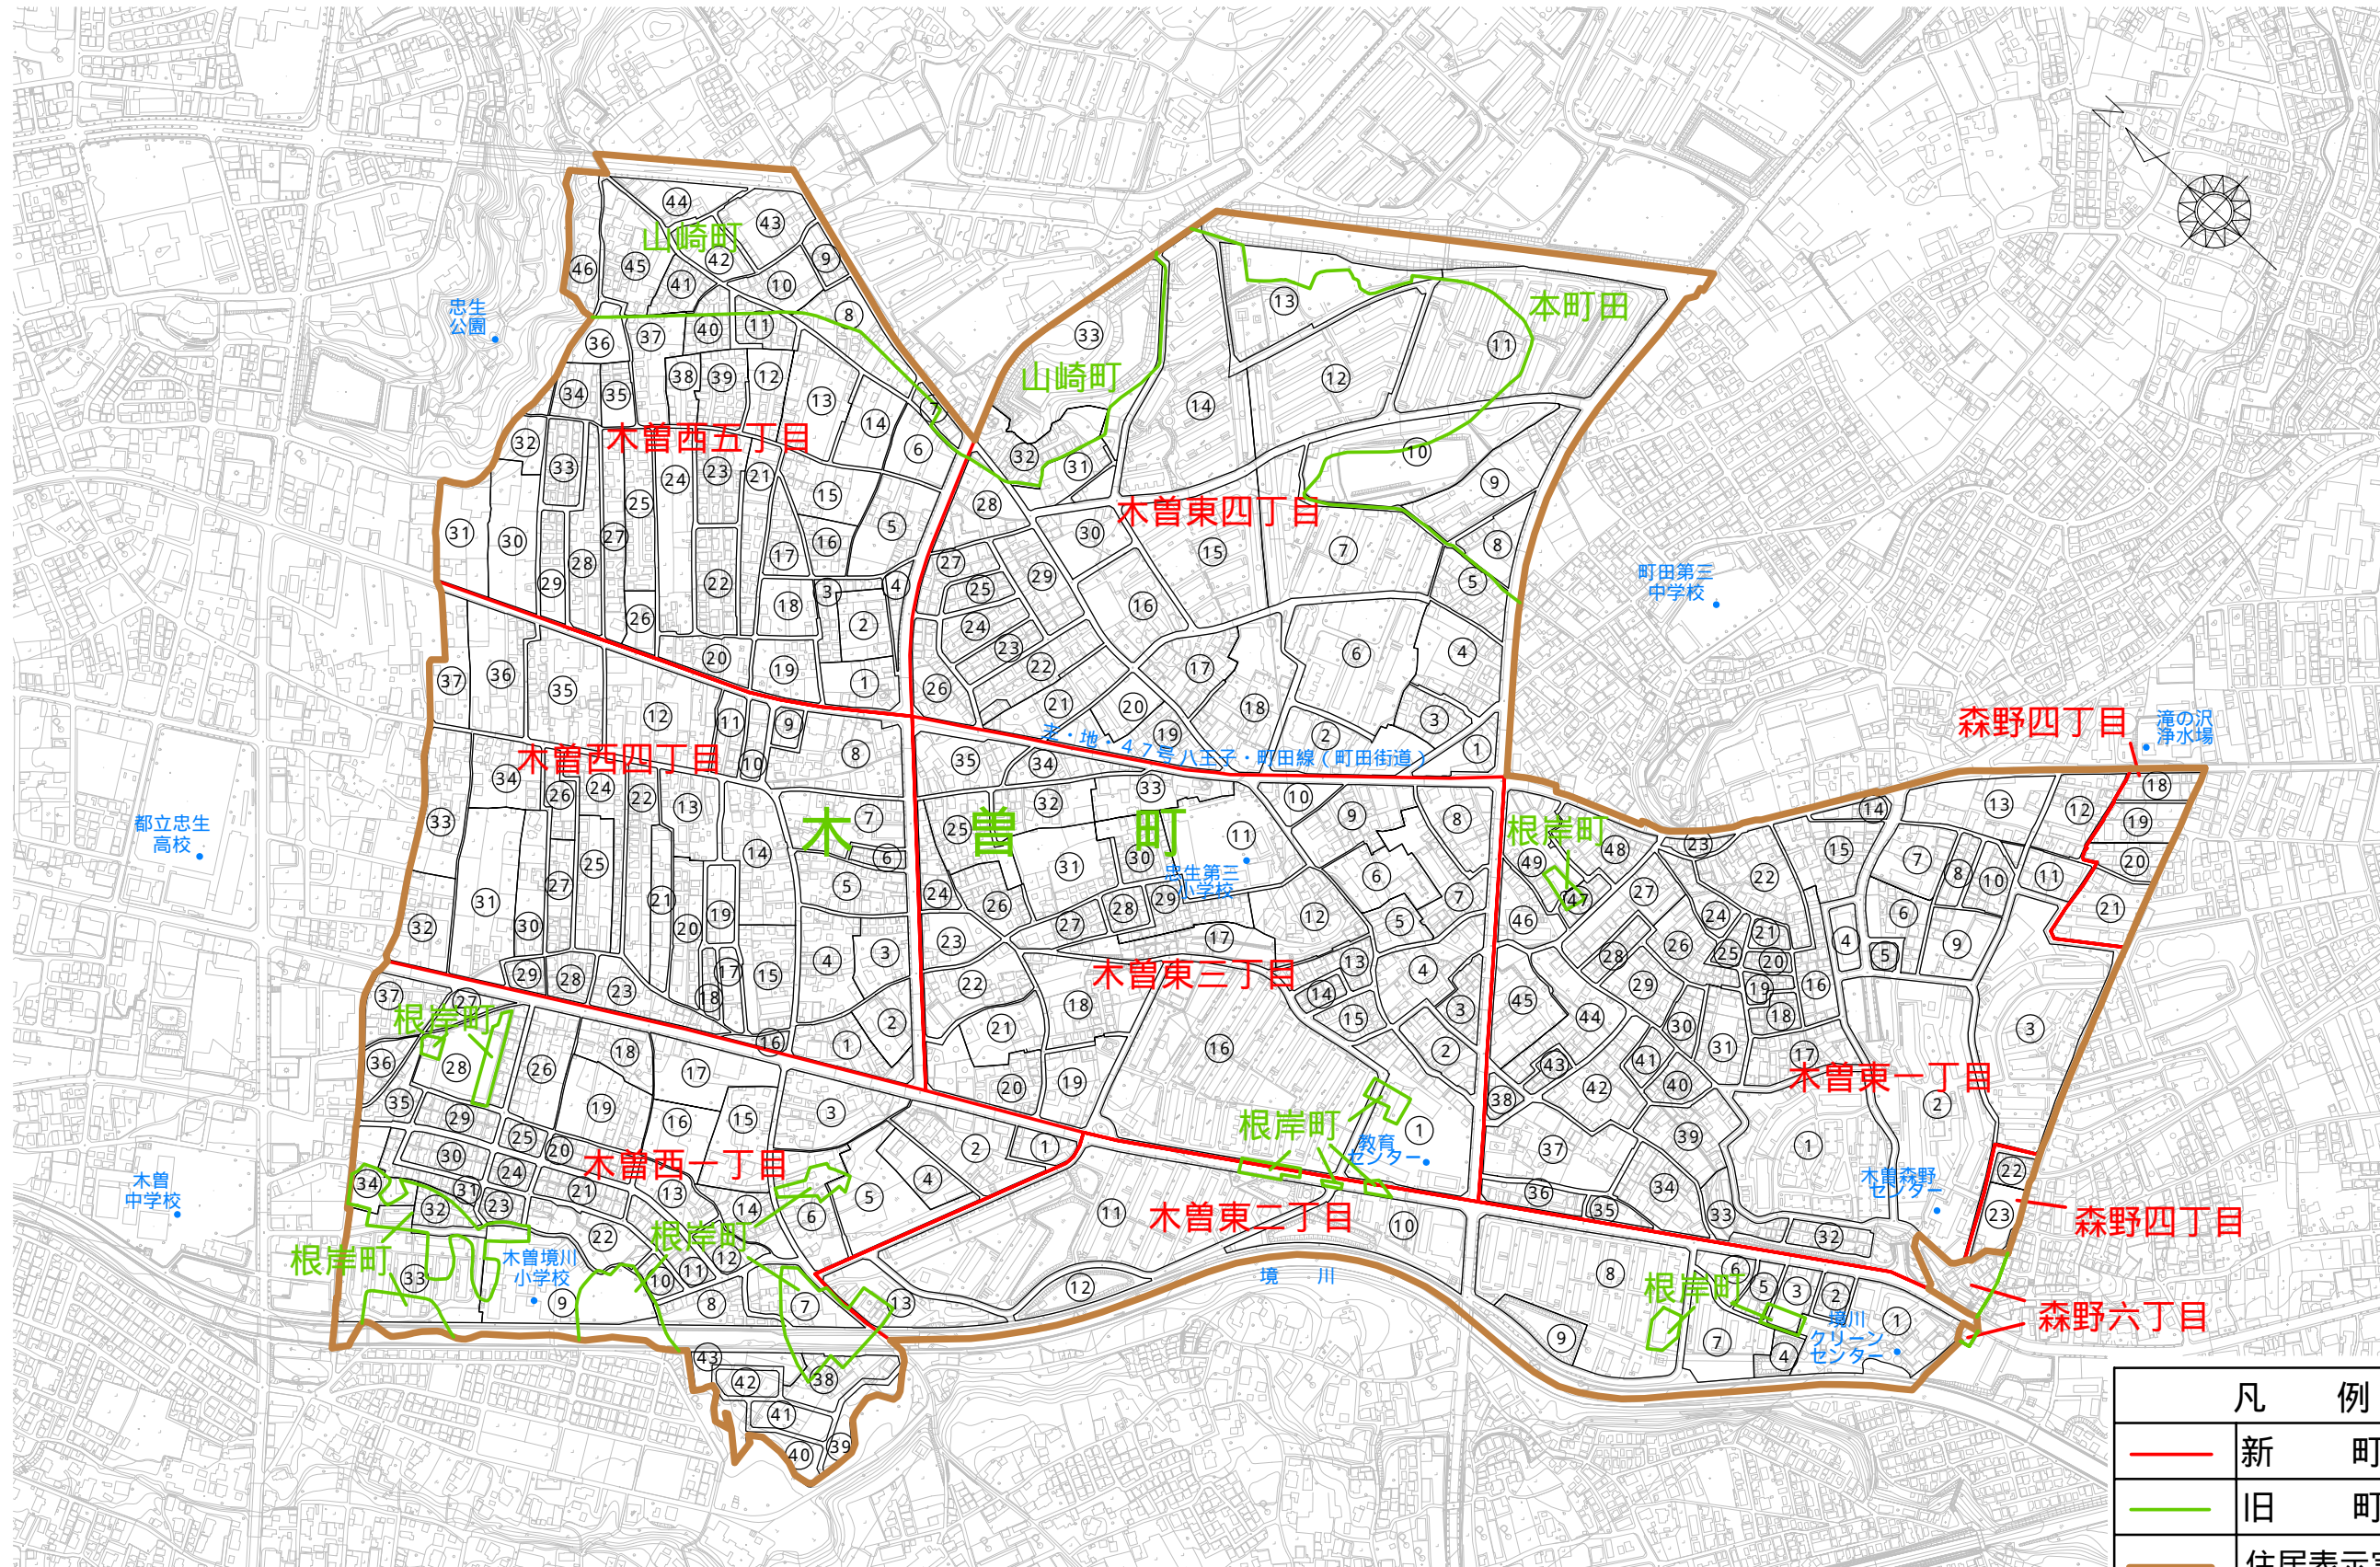

凡 例	
— (Red line)	新 町 界
— (Green line)	旧 町 界
— (Brown outline)	住居表示実施区域
① (Circle with 1)	街 区 符 号

この地図は、東京都知事の承認を受けて、東京都縮尺2,500分の1の地研図を使用して作成したものである。(承認番号)19都市基交 第418号

この背景の地研図の著作権は東京都都市整備局と東京デジタルマップ(株)が有しています。(承認番号:16東デ共第001号)